


- kratka wentylacyjna montowana w posadzce
- kratka wentylacyjna montowana w stropie lub w suficie podwieszanym (jeśli występuje) lub bezpośrednio na kanale wentylacyjnym (dot. kanałów o widocznym przebiegu)
- kratka wentylacyjna montowana w ścianie
- szafka rozdzielaczowa
- klimakonwektor ścienny
- inne urządzenia

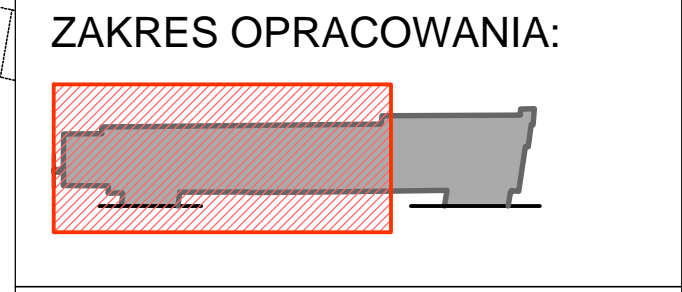

- LEGENDA:**
- ściany istniejące
- ściany wyburzane
- ściany / elementy projektowane

**jaszczak-szadkowska**  
autorska pracownia architektury - jaszczak piotr  
pracownia: 90-406 Łódź, ul. Piotrkowska 17, tel. 42 633 60 56  
architekt@jaszczak-szadkowska.com.pl  
www.jaszczak-szadkowska.com.pl

**PRO - ARTE** HANNA JUNG-MIGDAŁSKA  
ARCHITEKTURA I KONSERWACJA ZABYTKÓW  
00-172 WARSZAWA, ul. Długa 15 m 24, tel/fax 22 635 55 33 tel. kom. 601 94 94 04

**INWESTOR:** Zamek Książąt Pomorskich w Szczecinie  
70-540 SZCZECIN, ul. Korsarzy 34

**OBIEKT:** ZAMEK KSIĄŻĄT POMORSKICH W SZCZECINIE

**TYTUŁ OPRACOW.:** DOKUMENTACJA POWYKONAWCZA - PRZEBUDOWA SKRZYDŁA POŁNOČNEGO I WIEŻY DZIWOŃÓW NA ZAMKU KSIĄŻĄT POMORSKICH W SZCZECINIE, PRZEBUDOWA DACHU NA TARAS WIDOKOWY I BUDOWA PODZIEMNYCH SANITARIATÓW DLA ZADANIA pn. "MODERNIZACJA SKRZYDŁA POŁNOČNEGO ZAMKU KSIĄŻĄT POMORSKICH W SZCZECINIE" PRZY UL. KORSARZY 34, NA DZ. NR 7/6, OBRĘB 1037

**ADRES:** 70-540 SZCZECIN, ul. Korsarzy 34, dz. ewid. nr 7/6, obręb 1037

**TYTUŁ RYS.:** RZUT PIWNIC

**PODPIS:**

**SPORZĄDZIŁ:** mgr inż. arch. Hanna Jung - Migdałska  
upr. nr 51-138/88, nr izby MA-1203  
zaśw. konserwatorskie 309/95  
mgr inż. arch. Piotr Jaszczak  
upr. nr 88/01/Wk., nr izby LO-0246  
mgr inż. arch. Aleksandra Szadkowska  
mgr inż. arch. Agata Boszczyk  
upr. nr 52/LOOK/2013, nr izby LO-0827

**SKALA:** 1:100 **DATA:** 10. 2015 **BRAN ZA:** ARCHITEKTURA **RYS.:** A1