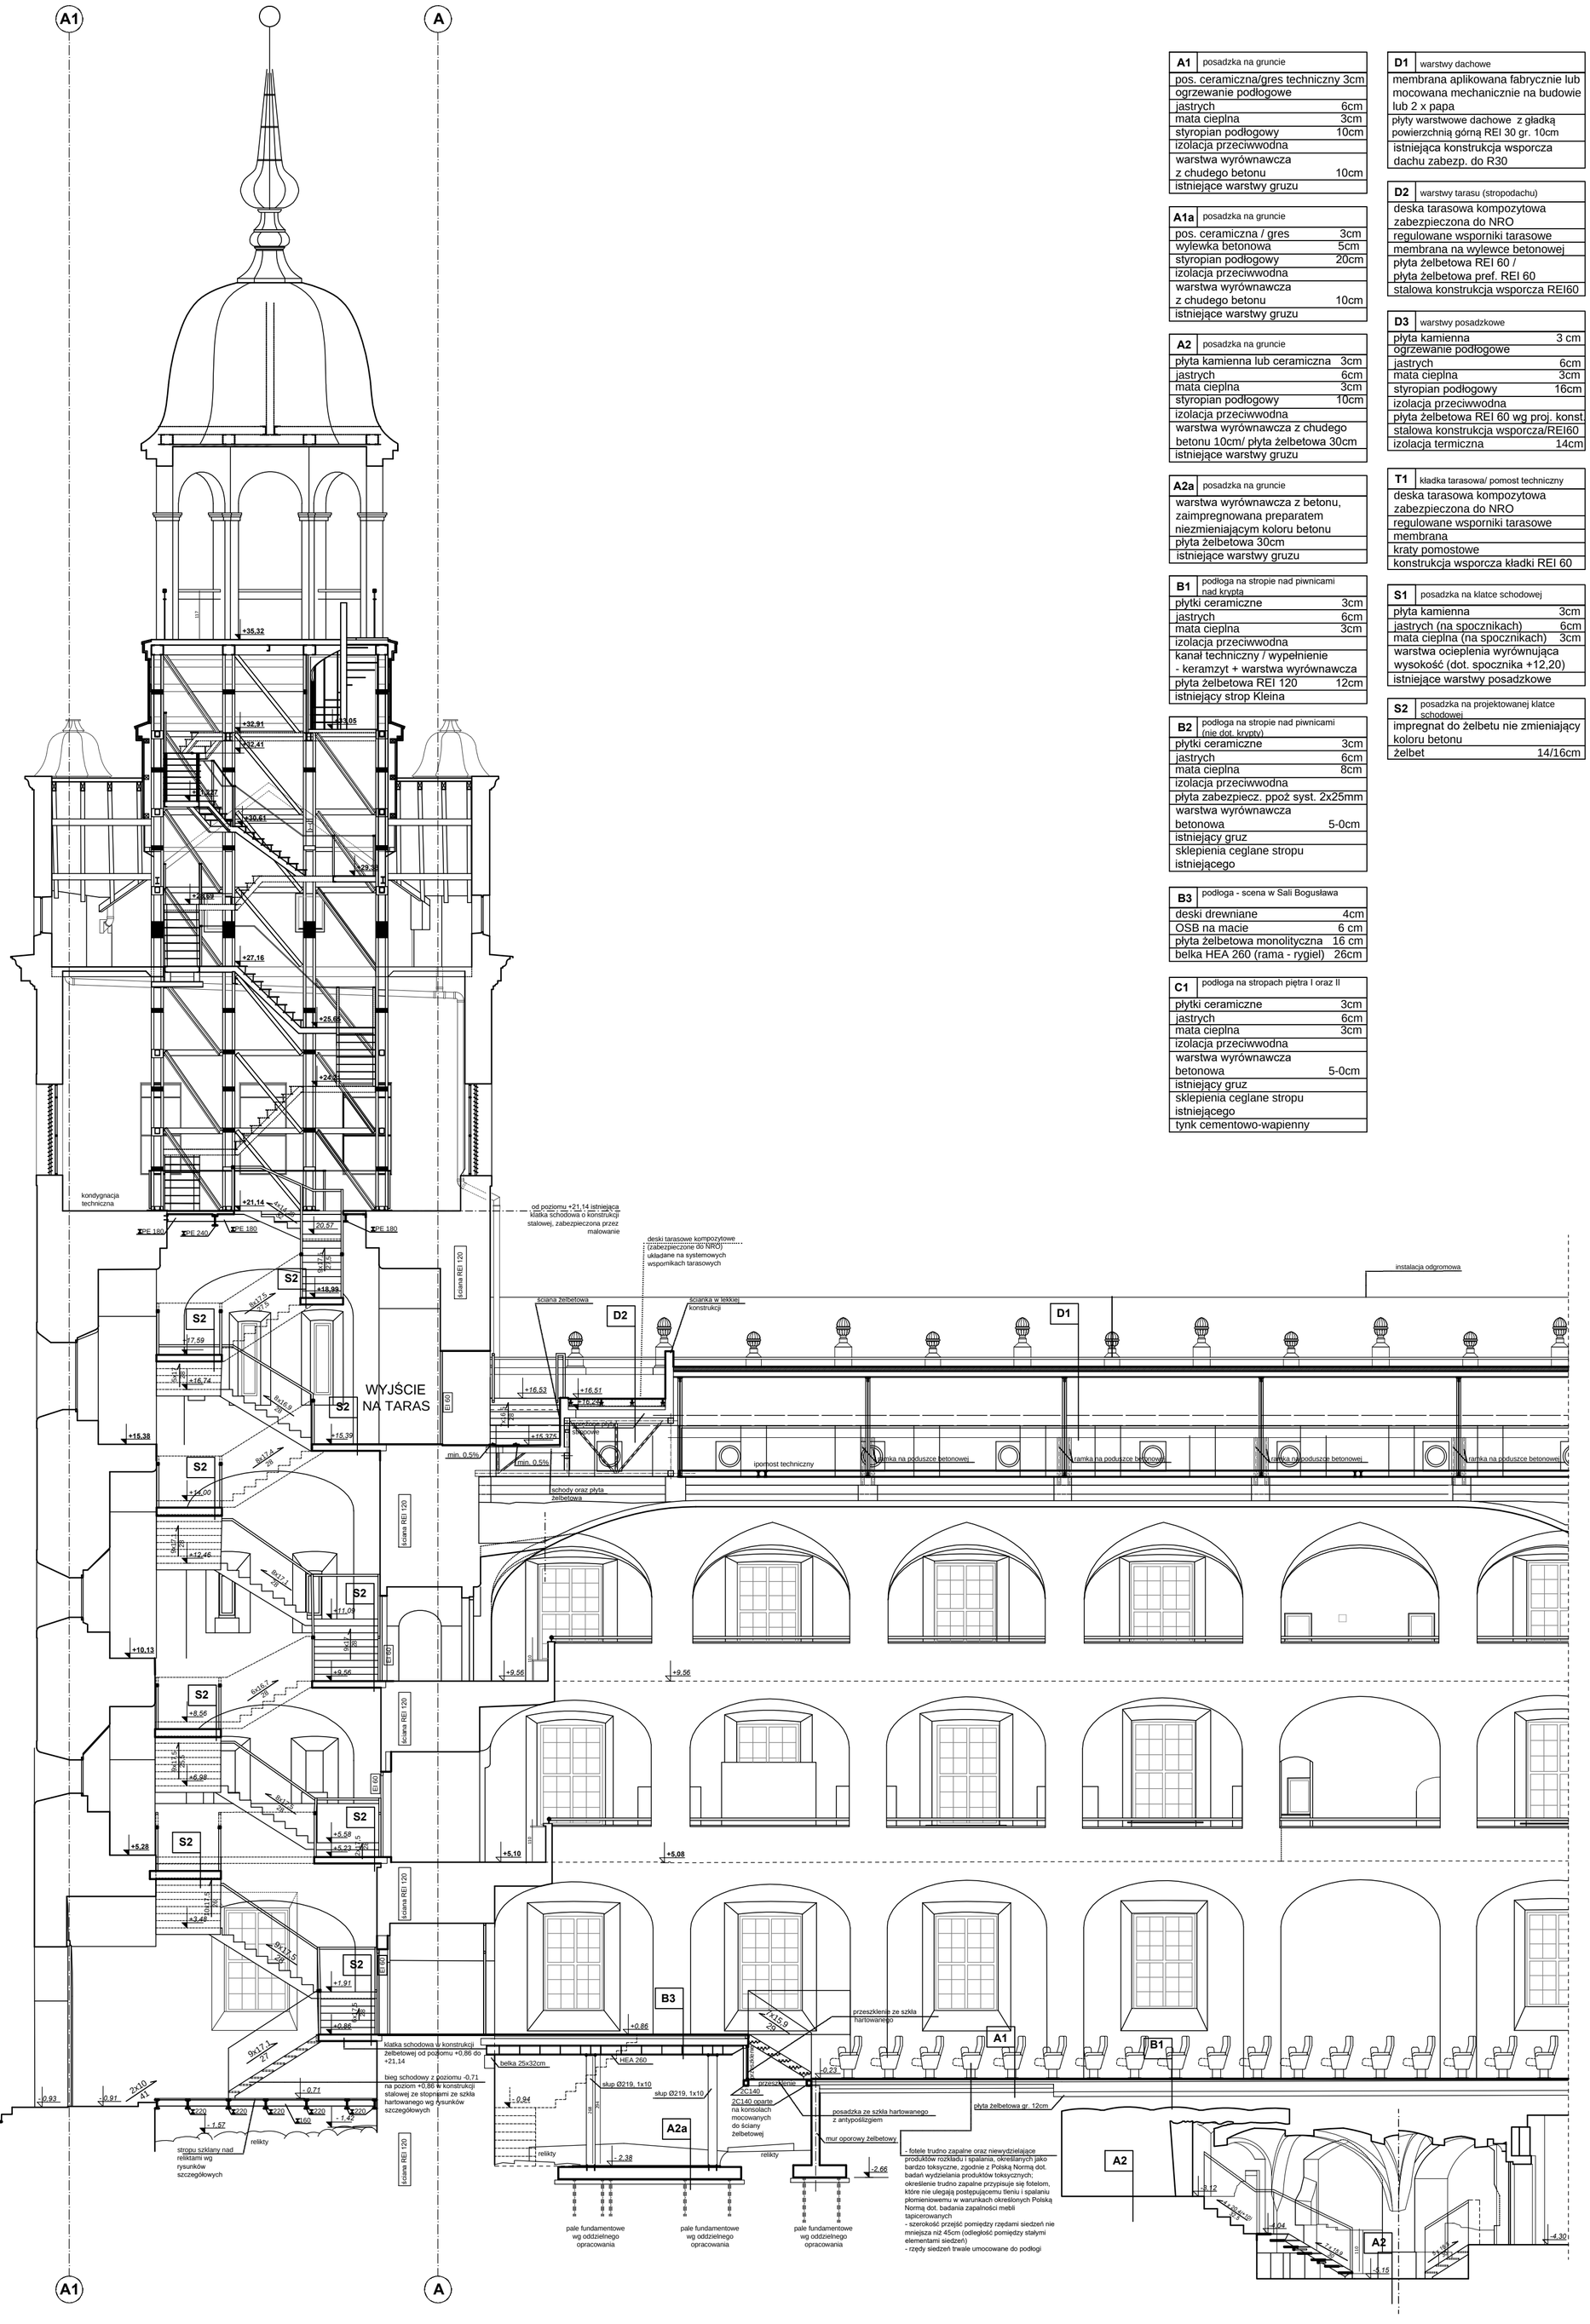

A1	posadzka na gruncie	
pos. ceramiczna/gres techniczny		3cm
ogrzewanie podłogowe		
jastrych		6cm
mata cieplna		3cm
styropian podłogowy		10cm
izolacja przeciwwodna		
warstwa wyrównawcza z chudego betonu		10cm
istniejące warstwy gruzu		

A1a	posadzka na gruncie	
pos. ceramiczna / gres		3cm
wylewka betonowa		5cm
styropian podłogowy		20cm
izolacja przeciwwodna		
warstwa wyrównawcza z chudego betonu		10cm
istniejące warstwy gruzu		

A2	posadzka na gruncie	
płyta kamienna lub ceramiczna		3cm
jastrych		6cm
mata cieplna		3cm
styropian podłogowy		10cm
izolacja przeciwwodna		
warstwa wyrównawcza z chudego betonu 10cm/ płyta żelbetowa 30cm		
istniejące warstwy gruzu		

A2a	posadzka na gruncie
warstwa wyrównawcza z betonu, zaimpregnowana preparatem niezmieniającym koloru betonu	
płyta żelbetowa 30cm	
istniejące warstwy gruzu	

B1	podłoga na stropie nad piwnicami nad krypta	
płytki ceramiczne		3cm
jastrych		6cm
mata cieplna		3cm
izolacja przeciwwodna		
kanał techniczny / wypełnienie - keramzyt + warstwa wyrównawcza		
płyta żelbetowa REI 120		12cm
istniejący strop Kleina		

B2	podłoga na stropie nad piwnicami (nie dot. krypty)	
płytki ceramiczne		3cm
jastrych		6cm
mata cieplna		8cm
izolacja przeciwwodna		
płyta zabezpiecz. ppoż syst. 2x25mm		
warstwa wyrównawcza betonowa		5-0cm
istniejący gruz		
sklepienia ceglane stropu istniejącego		

B3	podłoga - scena w Sali Bogusława	
deski drewniane		4cm
OSB na macie		6 cm
płyta żelbetowa monolityczna		16 cm
belka HEA 260 (rama - rygiel)		26cm

C1	podłoga na stropach piętra I oraz II	
płytki ceramiczne		3cm
jastrych		6cm
mata cieplna		3cm
izolacja przeciwwodna		
warstwa wyrównawcza betonowa		5-0cm
istniejący gruz		
sklepienia ceglane stropu istniejącego		
tynk cementowo-wapienny		

D1	warstwy dachowe
membrana aplikowana fabrycznie lub mocowana mechanicznie na budowie lub 2 x papa	
płyty warstwowe dachowe z gładką powierzchnią górną REI 30 gr. 10cm	
istniejąca konstrukcja wsporcza dachu zabezp. do R30	

D2	warstwy tarasu (stropodachu)
deska tarasowa kompozytowa zabezpieczona do NRO	
regulowane wsporniki tarasowe	
membrana na wylewce betonowej	
płyta żelbetowa REI 60 / płyta żelbetowa pref. REI 60	
stalowa konstrukcja wsporcza REI60	

D3	warstwy posadzkowe	
płyta kamienna		3 cm
ogrzewanie podłogowe		
jastrych		6cm
mata cieplna		3cm
styropian podłogowy		16cm
izolacja przeciwwodna		
płyta żelbetowa REI 60 wg proj. konst.		
stalowa konstrukcja wsporcza/REI60		
izolacja termiczna		14cm

T1	kładka tarasowa/ pomost techniczny
deska tarasowa kompozytowa zabezpieczona do NRO	
regulowane wsporniki tarasowe	
membrana	
kraty pomostowe	
konstrukcja wsporcza kładki REI 60	

S1	posadzka na klatce schodowej	
płyta kamienna		3cm
jastrych (na spocznikach)		6cm
mata cieplna (na spocznikach)		3cm
warstwa ocieplenia wyrównująca wysokość (dot. spocznika +12,20)		
istniejące warstwy posadzkowe		

S2	posadzka na projektowanej klatce schodowej	
impregnat do żelbetu nie zmieniający koloru betonu		
żelbet		14/16cm

ZAKRES OPRACOWANIA:

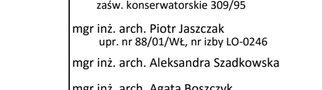

LEGENDA:

ŚCIANY ISTNIEJĄCE

ŚCIANY WYBURZANE

ŚCIANY / ELEMENTY PROJEKTOWANE

architekci jaszczakszadkowska

autorska pracownia architektury - jaszczak piotr

pracownia: 90-406 Łódź, ul. Piotrkowska 17,tel. 42 633 60 56

architekci@jaszczak-szadkowska.com.pl
www.jaszczak-szadkowska.com.pl

PRO - ARTE HANNA JUNG-MIGDALSKA

ARCHITEKTURA I KONSERWACJA ZABYTKÓW

00-172 WARSZAWA, ul. Dzika 15 m 24, tel/fax 22 635 55 33 tel. kom. 601 94 94 04

INWESTOR:	Zamek Książąt Pomorskich w Szczecinie 70-540 SZCZECIN, ul. Korsarzy 34	
OBIEKT:	ZAMEK KSIĄŻĄT POMORSKICH W SZCZECINIE	
TYTUŁ OPRACOW.:	DOKUMENTACJA POWYKONAWCZA - PRZEBUDOWA SKRZYDŁA PÓŁNOCNEGO I WIEŻY DZWONÓW NA ZAMKU KSIĄŻĄT POMORSKICH W SZCZECINIE, PRZEBUDOWA DACHU NA TARAS WIDOKOWY I BUDOWA PODZIEMNYCH SANITARIATÓW DLA ZADANIA pn. "MODERNIZACJA SKRZYDŁA PÓŁNOCNEGO ZAMKU KSIĄŻĄT POMORSKICH W SZCZECINIE" PRZY UL. KORSARZY 34, NA DZ. NR 7/6, OBRĘB 1037	
ADRES:	70-540 SZCZECIN, ul. Korsarzy 34, dz. ewid. nr 7/6, obręb 1037	
TYTUŁ RYS.:	PRZEKRÓJ PODŁUŻNY AD-A	PODPIS:
SPORZĄDZIŁ:	mgr inż. arch. Hanna Jung - Migdalska upr. nr St-138/88, nr izby MA-1203 zaśw. konserwatorskie 309/95 mgr inż. arch. Piotr Jaszczak upr. nr 88/01/Wł, nr izby LO-0246 mgr inż. arch. Aleksandra Szadkowska mgr inż. arch. Agata Boszczyk upr. nr 52/LOOKK/2013, nr izby LO-0827	
SKALA: 1:100	DATA: 10. 2015	BRAN ŻA: ARCHITEKTURA RYS.: A12